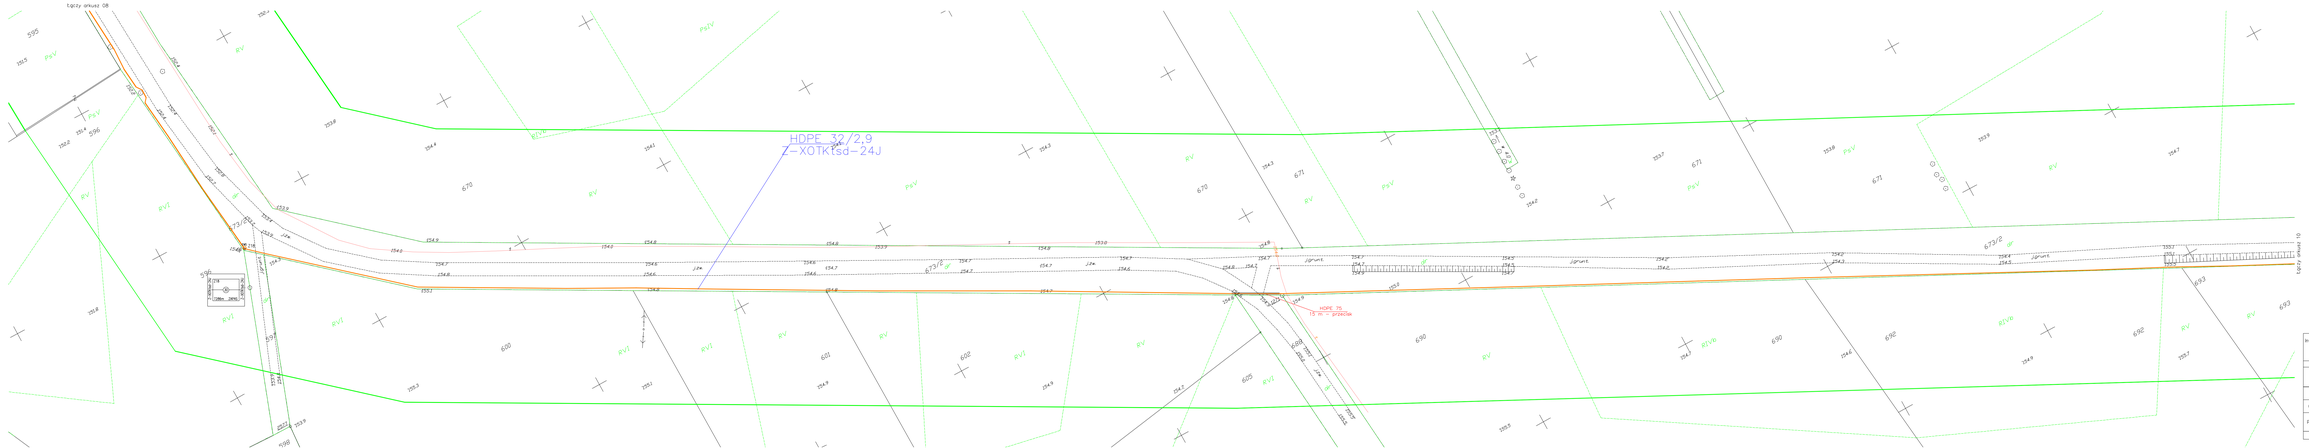

Inwestor: Gmina Gródek, ul. A. I. G. Chodkiewicza 2, 16-040 Gródek		Wykonawca: B I T S.A. 00-854 Warszawa, Al. Jana Pawła II 23	
Stadium	DOKUMENTACJA POWYKONAWCZA		
Obiekt	Przyłącze światłowodowe w relacji: Gródek – Wólka(a), Gródek – Podolanki. Na terenie gminy Gródek.		
Zespół autorski	Imię i nazwisko, tyt. sprawdzenia	Specjalność	Data / Podpis / Nr rys.
Opracował	mgr inż. Michał Siekliński		2015 r. 2
Projektował	Krzysztof Wołkiejcik (11-487/12/381/02.0)	projektowa i kierowanie robotami w specjalności instalacyjnej w telekomunikacji przewodowej, ekr. z ochroniczą instalacją	2015 r. Nr ark. (12)
	Nr archiwalny	BIT/574-16	Skala 1:500