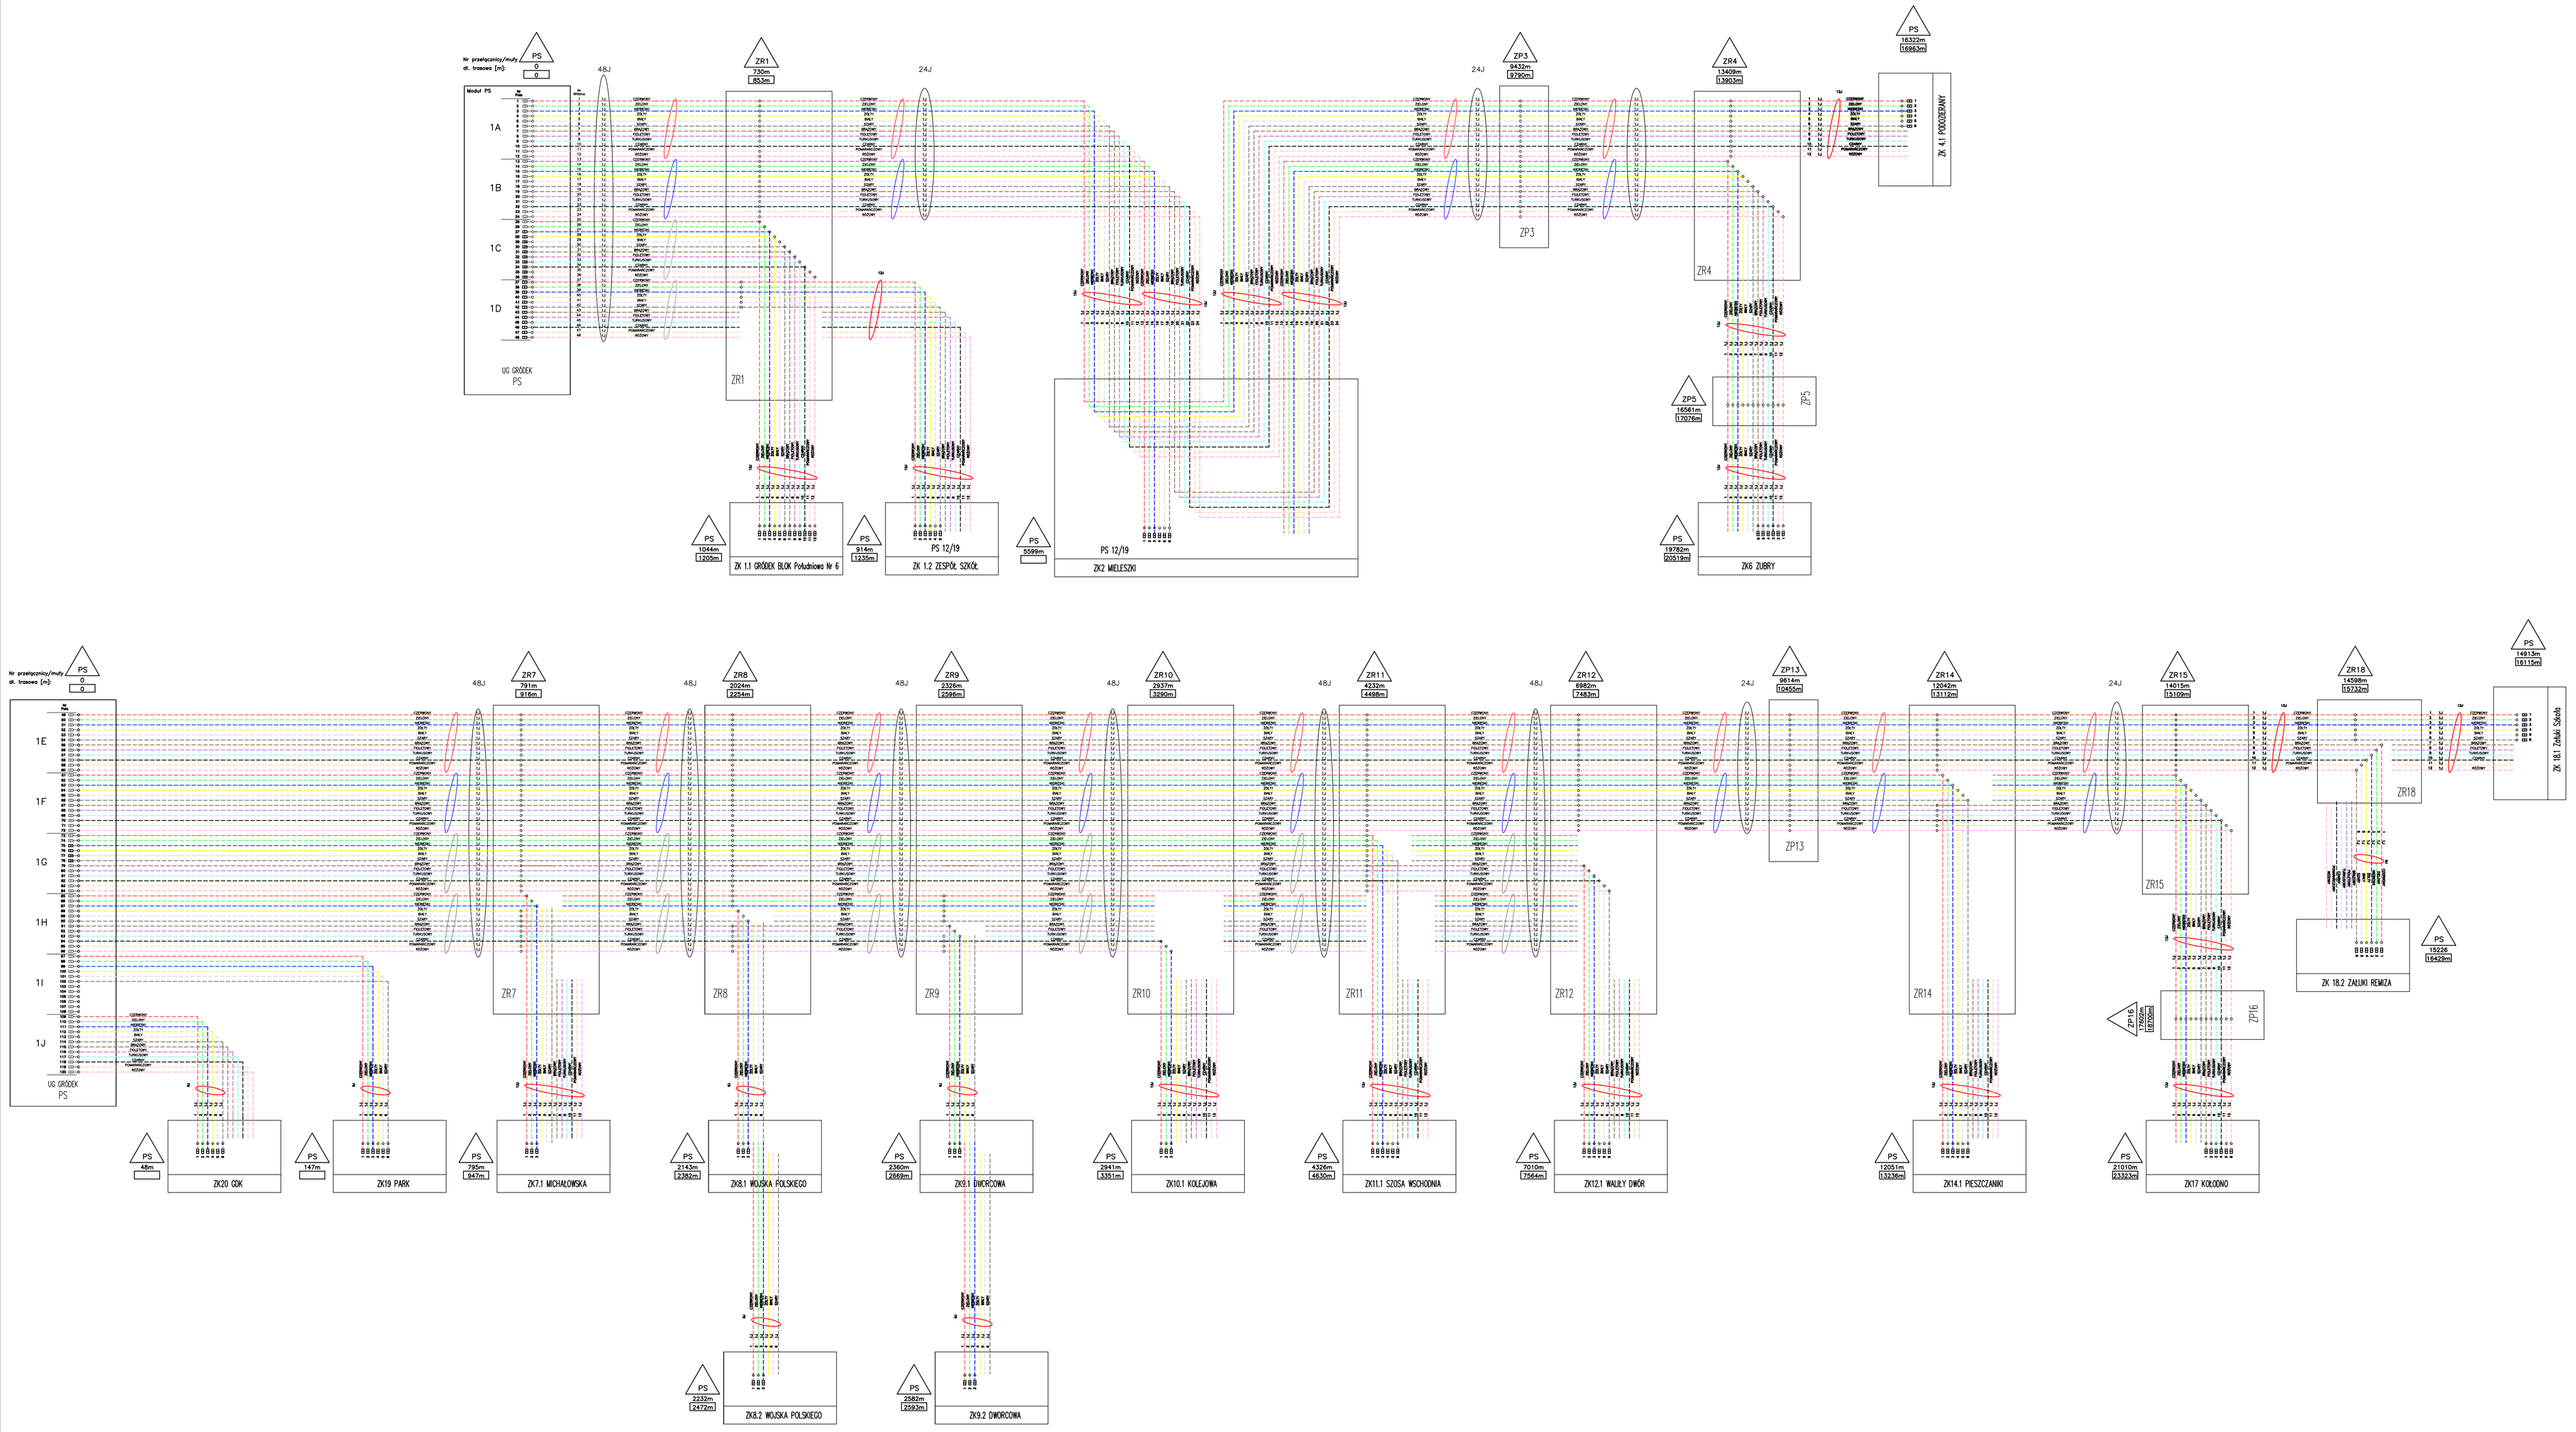


| | | | |
|---|---|---|---|
| Zespół autorski | Imię i nazwisko | Podpis | BIT SPÓŁKA AKCYJNA<br>Oddział w Białystoku<br>15-245 Białystok ul.Ciołkowskiego 2/2A |
| Opracował i kreślił | mgr inż. Michał Sokołowski | | Dokumentacja Powykonawcza<br>Budowa sieci światłowodowej w technologii FTTH<br>na terenie gminy: Gródek |
| Sprawdził | mgr inż. Krzysztof Matwiejczyk | | Tytuł: Rozpływ włókien<br>Data: 09.2015r. Nr rys.: 003 |