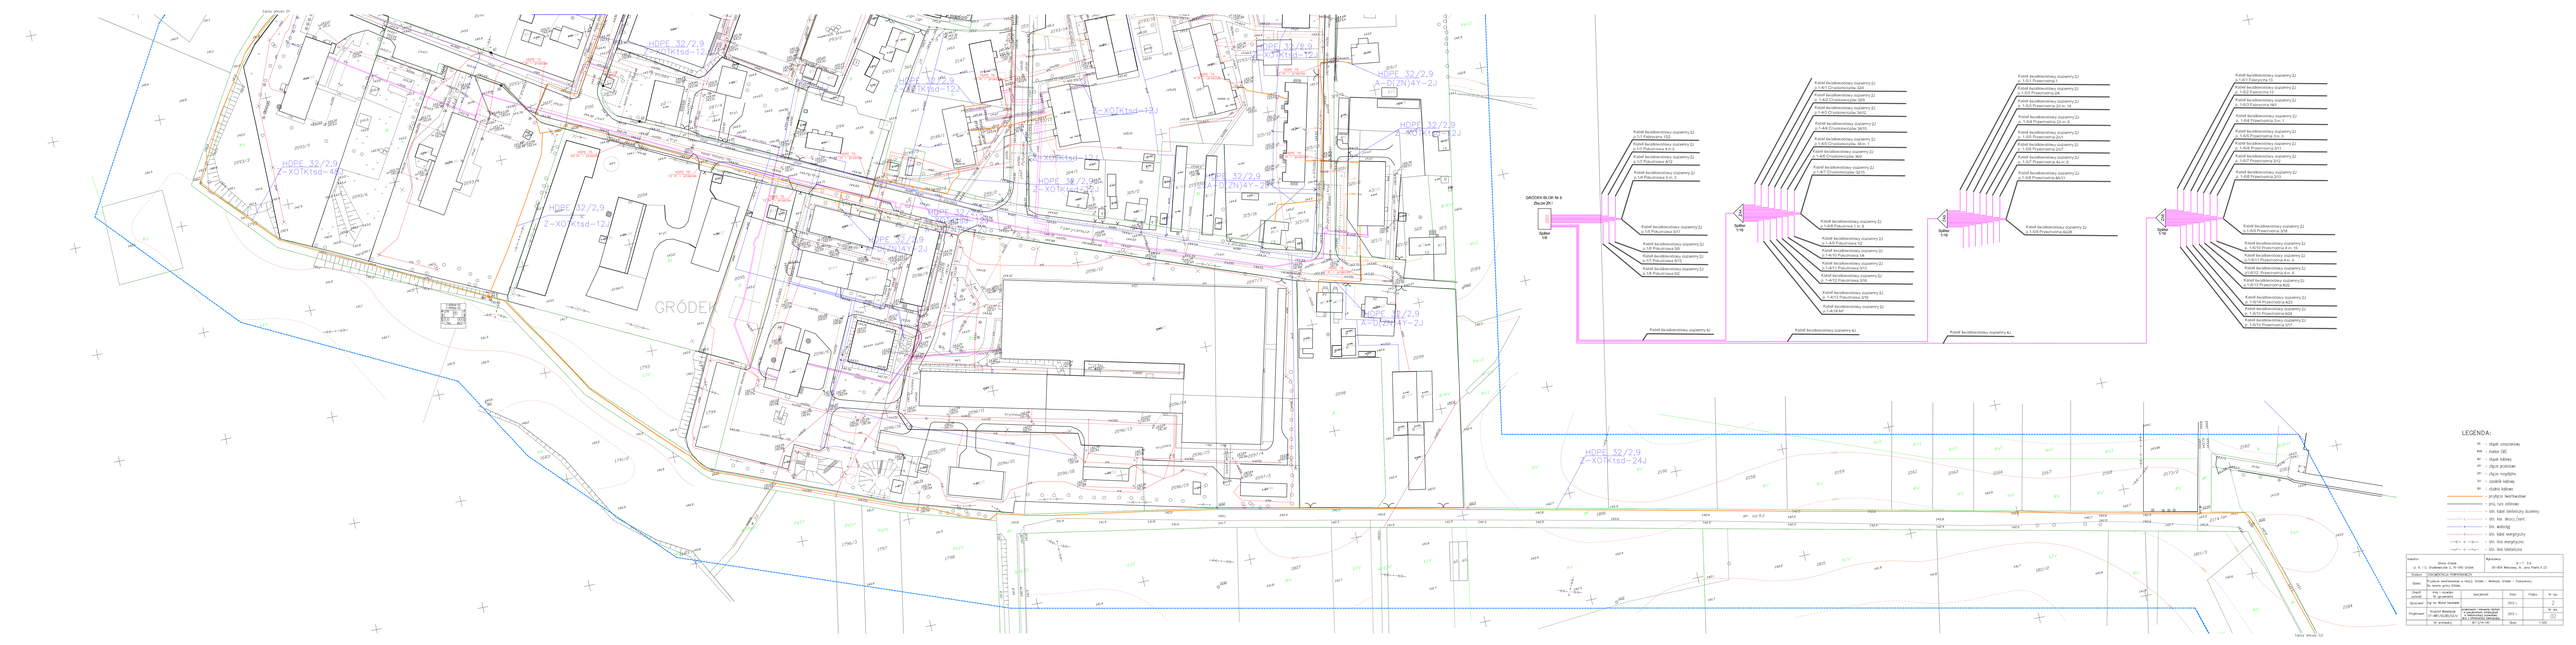
GRÓDEK
HDPE 32/2,9
Z-XOTKtsd-12
HDPE 32/2,9
Z-XOTKtsd-24
HDPE 32/2,9
A-DU2N(4Y-2J
GRODEK BLOK Nr 6
Zlącze 2N
Kabel światłowodowy zupełniony 2J
Kabel światłowodowy 4J
LEGENDA:
- słupek oznaczeniowy
- numer SKI
- słupek kablowy
- płyta żelbetowa
- płyta rozpływu
- zasobnik kablowy
- przyłącze teletechniczne
- linia rury ochronnej
- linia kabel światłowodowy dzielony
- linia kan. teletechniczna
- linia widełkowy
- linia kabel energetyczny
- linia linia energetyczna
- linia linia teletechniczna
Inwestor:
Projektant:
P. I. T.S.A.
TYTUŁ: DOKUMENTACJA POWYKONAWCZA
Skala: 1:500
Arkusz: 1/1
Data: 2025 r.
Podpis:
Nr rys.
Data: 1:500