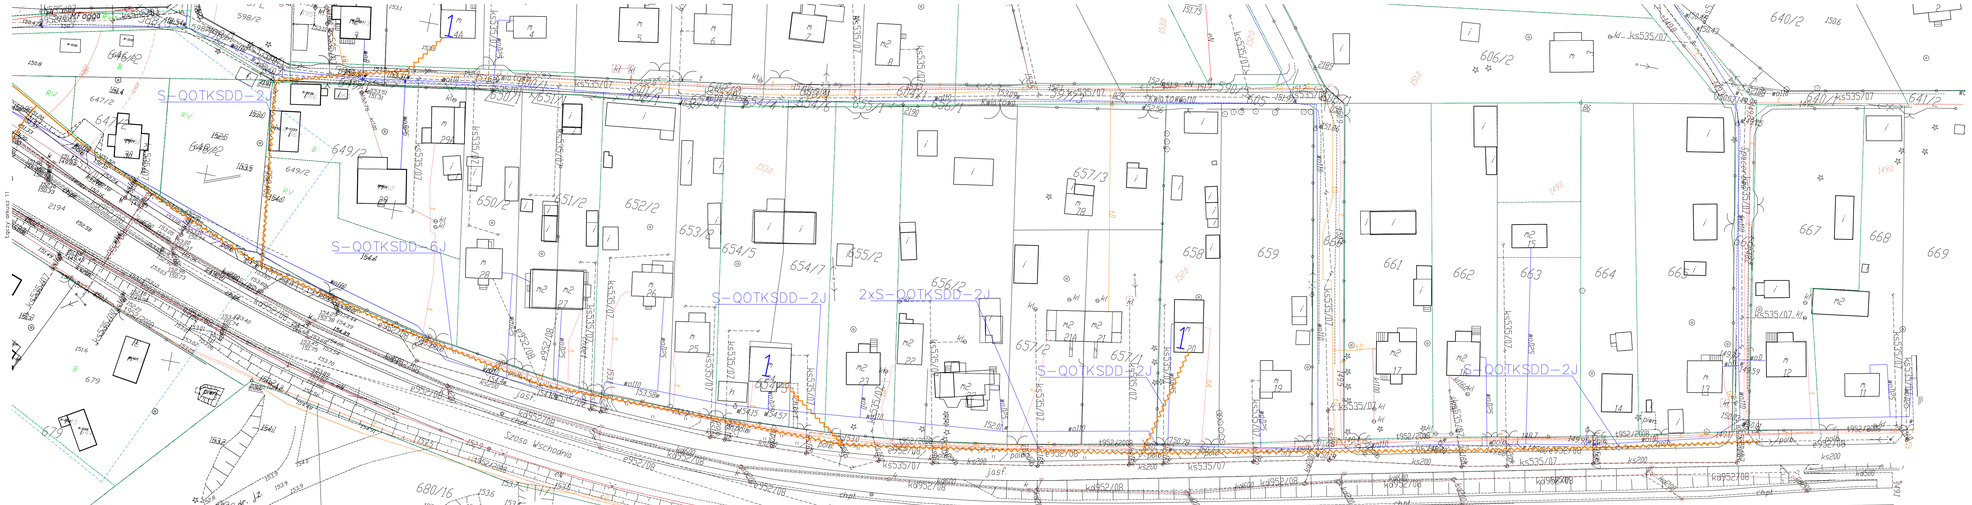

LEGENDA:

- so – słupek oznaczeniowy
- kms – marker EMS
- sk1 – słupek kablowy
- zm – złącze przelotowe
- zm – złącze przelotowe
- zkt – złącze rozgałęźne
- zo – zasobnik kablowy
- ssn – studnia kablowa
- przyłącze światłowodowe
- proj. ruro osłonowa
- istn. kabel telefoniczny dozemny
- istn. kan. deszcz./sanit.
- istn. wodociąg
- istn. kabel energetyczny
- istn. linia energetyczna
- istn. linia telefoniczna

Inwestor: Gmina Gródek, ul. A. I. G. Chodkiewiczów 2, 16-040 Gródek		Wykonawca: B I T S.A., 00-854 Warszawa, Al. Jana Pawła II 23			
Stadium	DOKUMENTACJA POWYKONAWCZA				
Obiekt	Przyłącze światłowodowe w relacji: Gródek – Wólty Dwór, Gródek – Pieszczanki, Gródek – Kotowo. Na terenie gminy Gródek.				
Zespół autorski	Imię i nazwisko Nr uprawnień	Specjalność	Data	Podpis	Nr rys.
Opracował	mgr inż. Michał Sokołowski		2015 r.		2
Projektował	Krzysztof Wołkowycki DT-WBT/02385/02/U	projektowanie i kierowanie robotami w specjalnościach instalacyjnych w telekomunikacji przewodowej oraz z infrastruktura teletechniczna	2015 r.		Nr ark. 09a
	Nr archiwalny BIT-3/14-141		Skala 1:500		