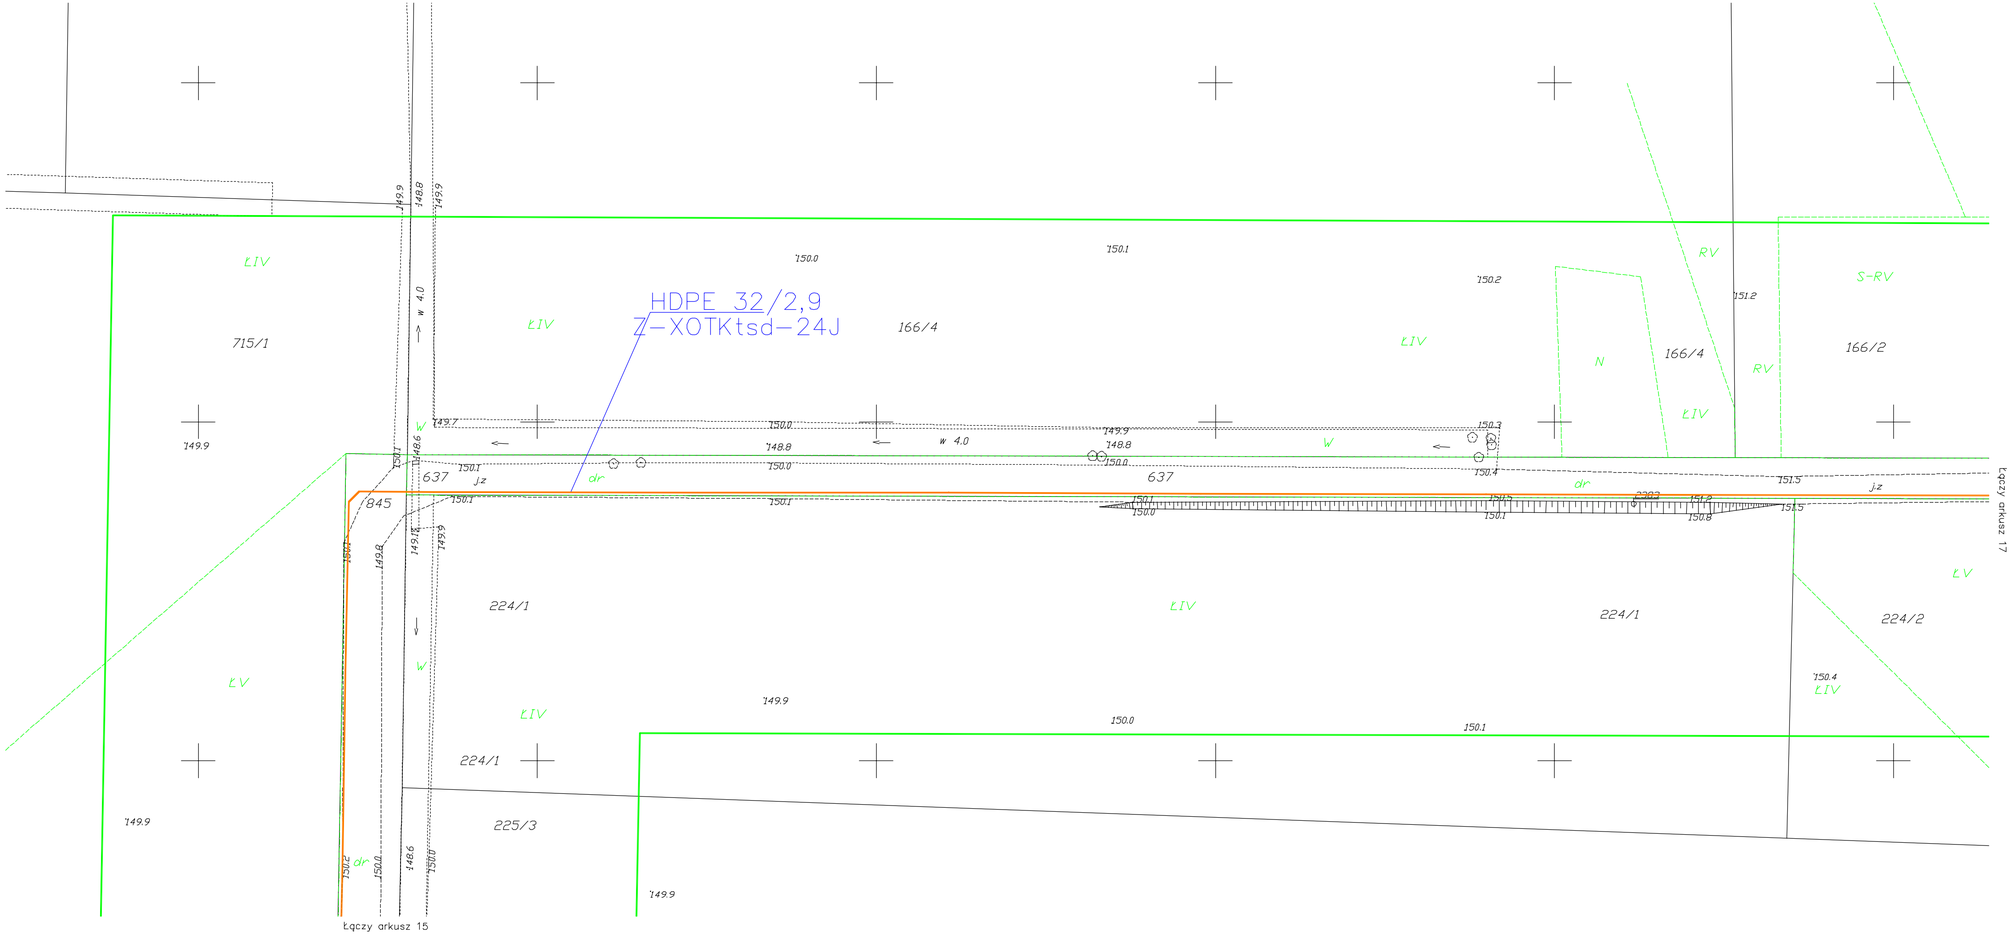


## LEGENDA:

- SO – słupek oznaczeniowy
- EMS – marker EMS
- SŁ1 – słupek kablowy
- ZP1 – złącze przelotowe
- ZR1 – złącze rozgałęźne
- ZO1 – zasobnik kablowy
- SO1 – studnia kablowa
- przyłącze światłowodowe
- proj. rura osłonowa
- t – istn. kabel telefoniczny doziemny
- k – istn. kan. deszcz./sanit.
- w – istn. wodociąg
- e – istn. kabel energetyczny
- istn. linia energetyczna
- istn. linia telefoniczna

| | | | | | |
|---|---|---|---|---|---|
| Inwestor: Gmina Gródek, ul. A. i G. Chodkiewiczów 2, 16-040 Gródek | | | Wykonawca: B I T S.A., 00-854 Warszawa, Al. Jana Pawła II 23 | | |
| Stadium | DOKUMENTACJA POWYKONAWCZA | | | | |
| Obiekt | Przyłącze światłowodowe w relacji: Gródek – Mieleszki, Gródek – Podozierany. Na terenie gminy Gródek. | | | | |
| Zespół autorski | Imię i nazwisko, Nr uprawnienia | Specjalność | Data | Podpis | Nr rys. |
| Opracował | mgr inż. Michał Sokołowski | | 2015 r. | | 2 |
| Projektował | Krzysztof Matwiejczyk DT-WBT/02385/02/U | projektowanie i kierowanie robotami w specjalnościach instalacyjnych w telekomunikacji przewodowej wraz z infrastrukturą towarzyszącą | 2015 r. | | Nr ark. 16 |
| | Nr archiwalny | BIT-3/14-140 | Skala | 1:500 | |